


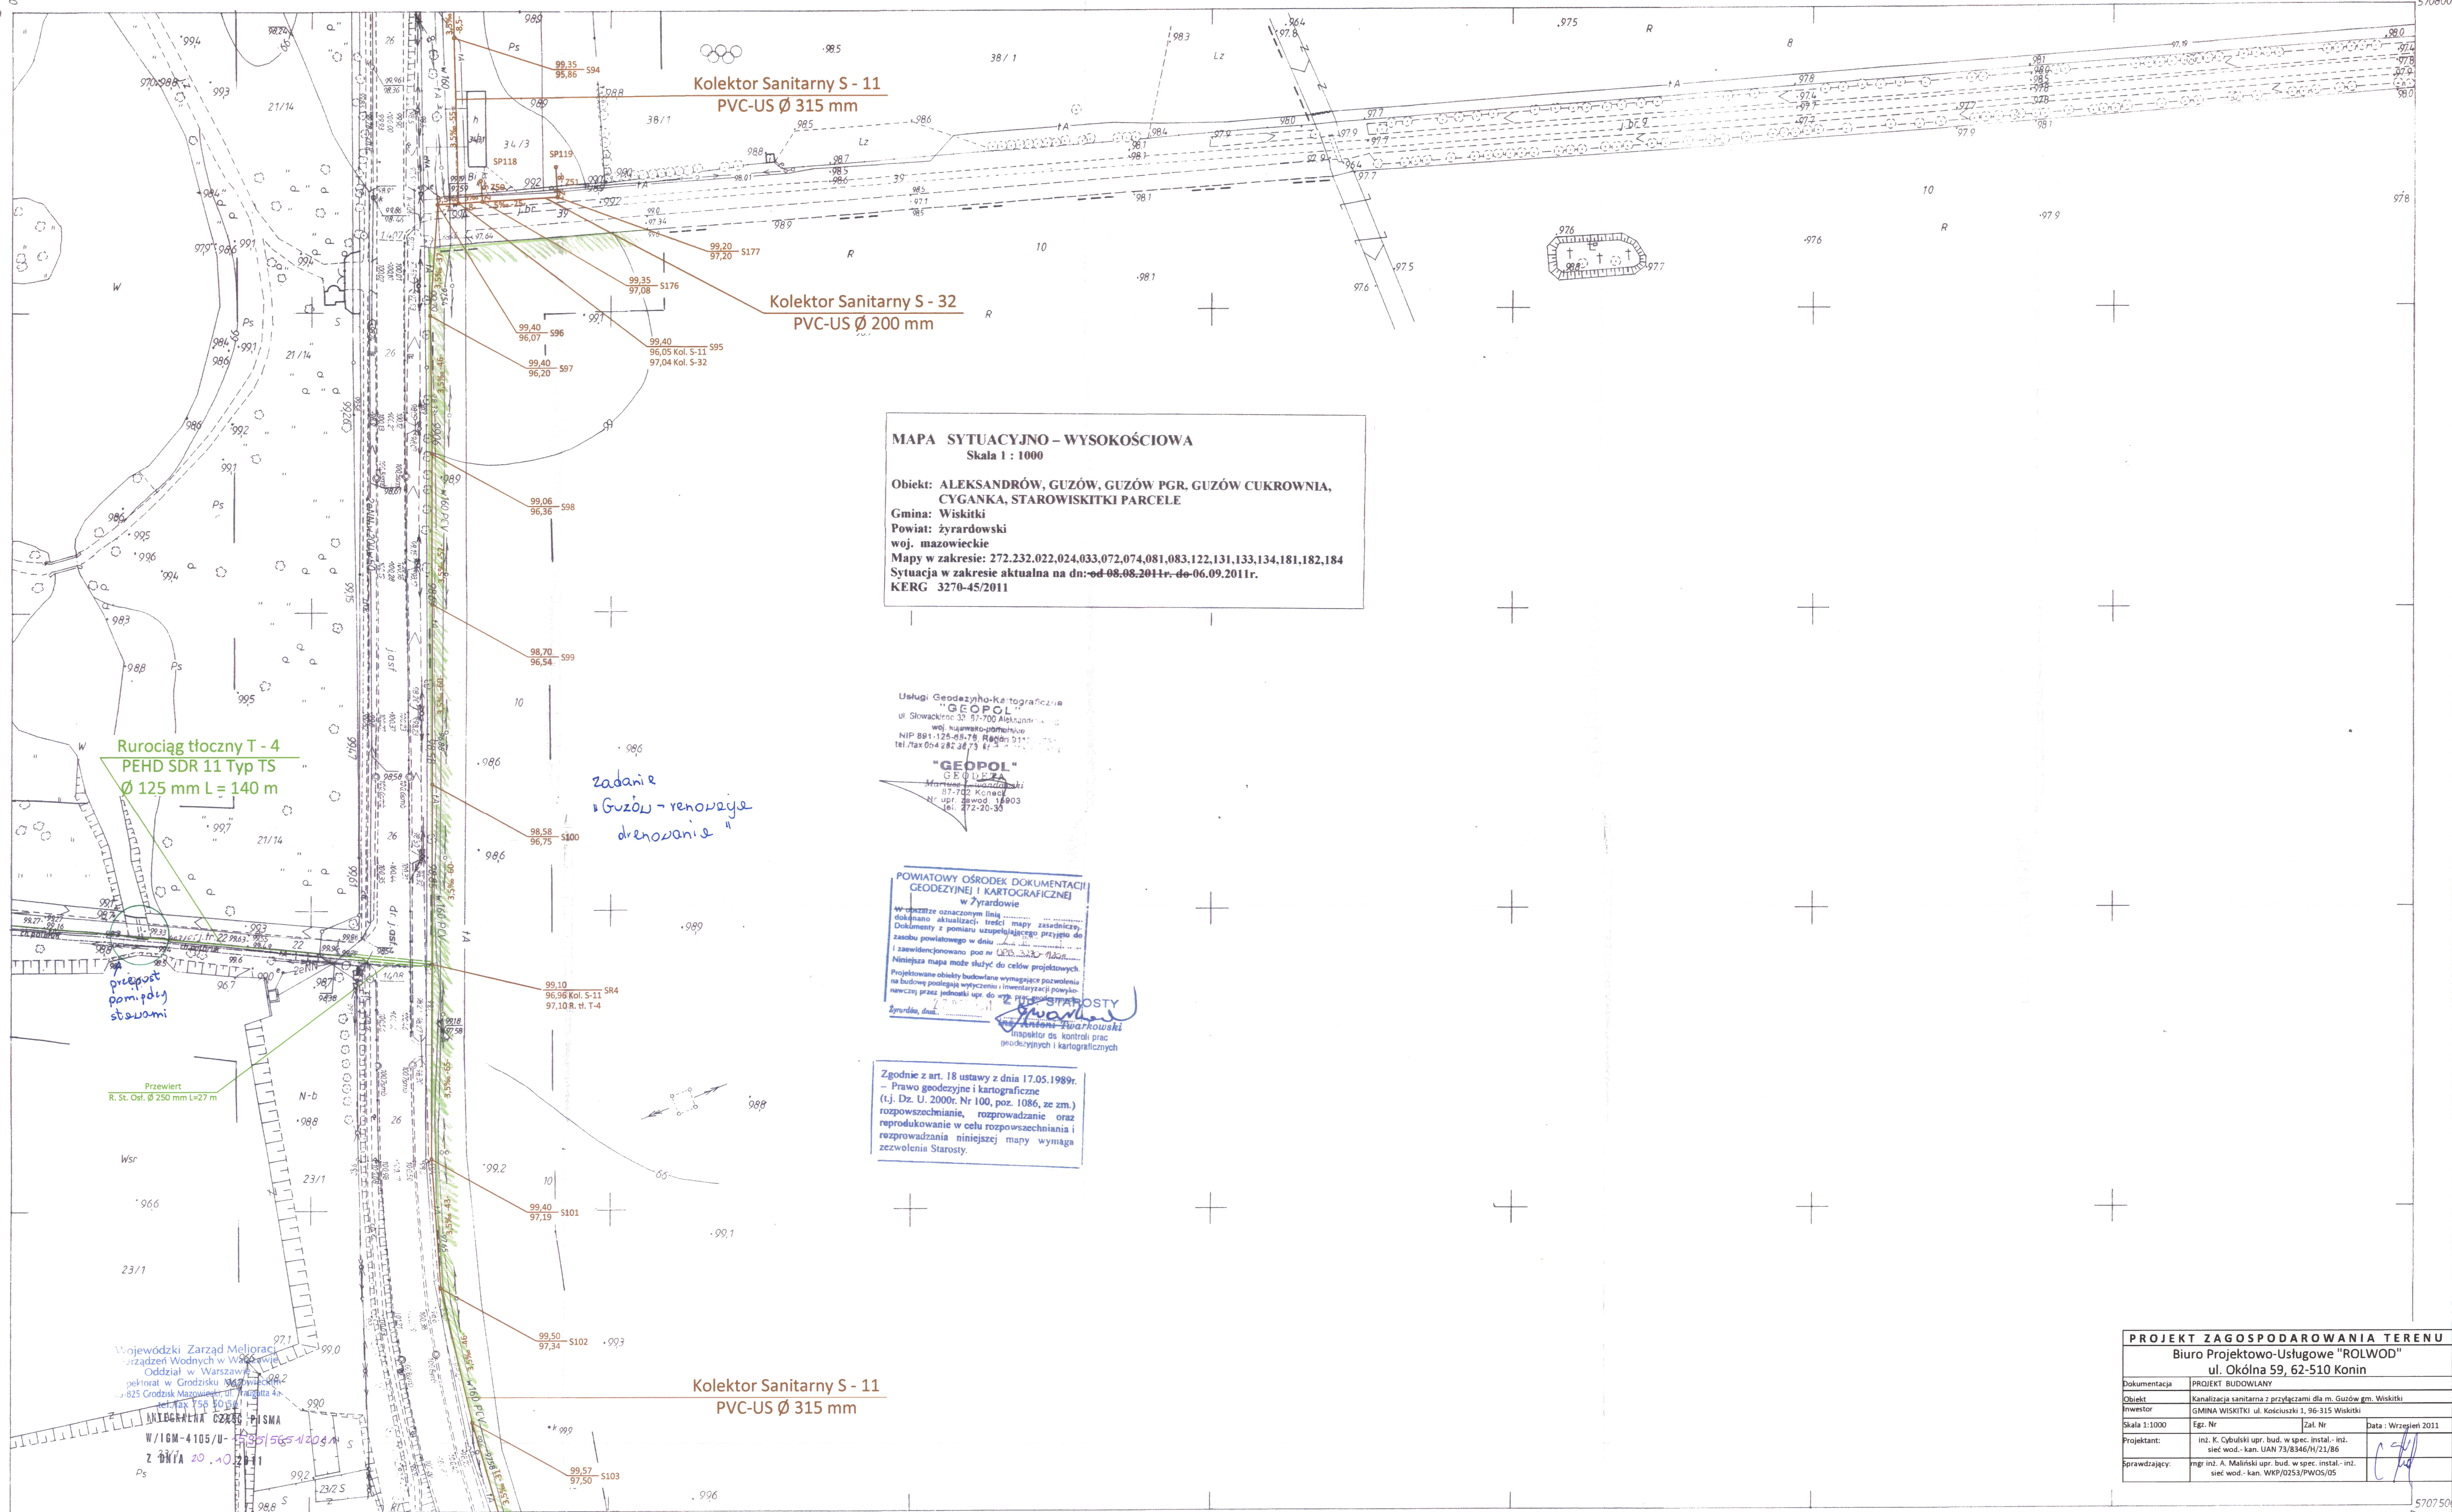

| PROJEKT ZAGOSPODAROWANIA TERENU                                   |                                                                                      |         |                      |
|-------------------------------------------------------------------|--------------------------------------------------------------------------------------|---------|----------------------|
| Biuro Projektowo-Usługowe "ROLWOD"<br>ul. Okólna 59, 62-510 Konin |                                                                                      |         |                      |
| Dokumentacja                                                      | PROJEKT BUDOWLANY                                                                    |         |                      |
| Objekt                                                            | Kanalizacja sanitarna z przyłączami dla m. Guszów gm. Wiskitki                       |         |                      |
| Investor                                                          | GMINA WISKITKI ul. Kościuszkis 1, 96-315 Wiskitki                                    |         |                      |
| Katastr. 1:1000                                                   | Egz. Nr                                                                              | Zal. Nr | Data : Wrzesień 2011 |
| Projektant:                                                       | inż. K. Cybulski upr. bud. w spec. instal.- inż.<br>wod.- kan. WKP.178366/12/1/86    |         |                      |
| Sprawdzający:                                                     | mgr inż. A. Malinowski upr. bud. w spec. instal.- inż.<br>wod.- kan. WKP.0253/PW/O5/ |         |                      |

## MAPA ZASADNICZA


Założona w 1992 r. przez

PRZEDSIĘBIORSTWO USŁUG GEODEZYJNYCH I KARTOGRAFICZNYCH

W SKIERNIEWICACH

mgr inż. St. Woźniak

Z. Kosiorek

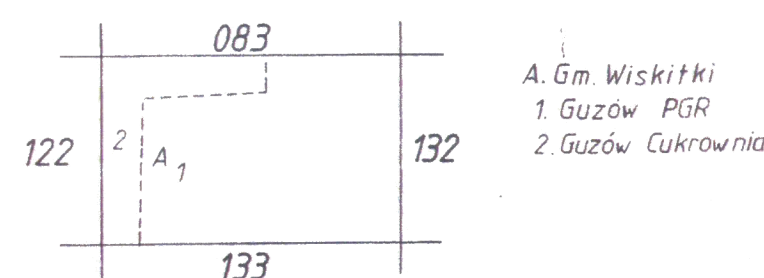

A. Gm. Wiskitki  
1. Guzów PGR  
2. Guzów Cukrownia

272.232.131  
1:1000








MAPA SYTUACYJNO - WYSOKOŚCIOWA  
Skala 1 : 1000

Obiekt: ALEKSANDRÓW, GUZÓW, GUZÓW PGR, GUZÓW CUKROWNIA,  
CYGANKA, STAROWISKITKI PARCELE  
Gmina: Wiskitki  
Powiat: żyrardowski  
woj. mazowieckie  
Mapy w zakresie: 272.232.022,024,033,072,074,081,083,122,131,133,134,181,182,184  
Sytuacja w zakresie aktualna na dn: ~~od 08.08.2011r. do 06.09.2011r.~~  
KERG 3270-45/2011

Usługi Geodezyjno-Kartograficzne  
"GEO-POL"  
ul. Słowackiego 32 97-700 Aleksandrów Kuj.  
woj. kujawsko-pomorskie  
NIP 861-125-85-76, Regon 01502764  
tel./fax 084 282 98 73 e-mail: gop@geopol.pl

"GEO-POL"  
GEODEZJA  
Marek Janowski  
87-702 Konica  
Nr upraw. Zawod. 75903  
tel. 272-20-53

POWIATOWY OŚRODEK DOKUMENTACJI  
GEODEZYJNEJ I KARTOGRAFICZNEJ  
w Żyrardowie

W obszarze oznaczonym linią  
dokonano aktualizacji treści mapy zasadniczej.  
Dokumenty z pomiaru uzupełniającego przyjęte do  
zasobu powiatowego w dniu 14.04.2011r.


i zarejestrowano pod nr 202/2011/14441

Niniejsza mapa może służyć do celów projektowych.  
Projektowane obiekty budowlane wymagające pozwolenia  
na budowę podlegają wytyczeniu i intensyfikacji powodo-  
wawczej przez jednostki upr. do wyk. prac geodezyjnych

Sygnatura, data 27.08.2011

Z UP. STAROSTY  
mgr Antoni Twardowski  
Inspektor ds. kontroli prac  
geodezyjnych i kartograficznych


Zgodnie z art. 18 ustawy z dnia 17.05.1989r.  
- Prawo geodezyjne i kartograficzne  
(t.j. Dz. U. 2000r. Nr 100, poz. 1086, ze zm.)  
rozpowszechnianie, rozprowadzanie oraz  
reproduktowanie w celu rozpowszechniania i  
rozprowadzania niniejszej mapy wymaga  
pozwolenia Starosty

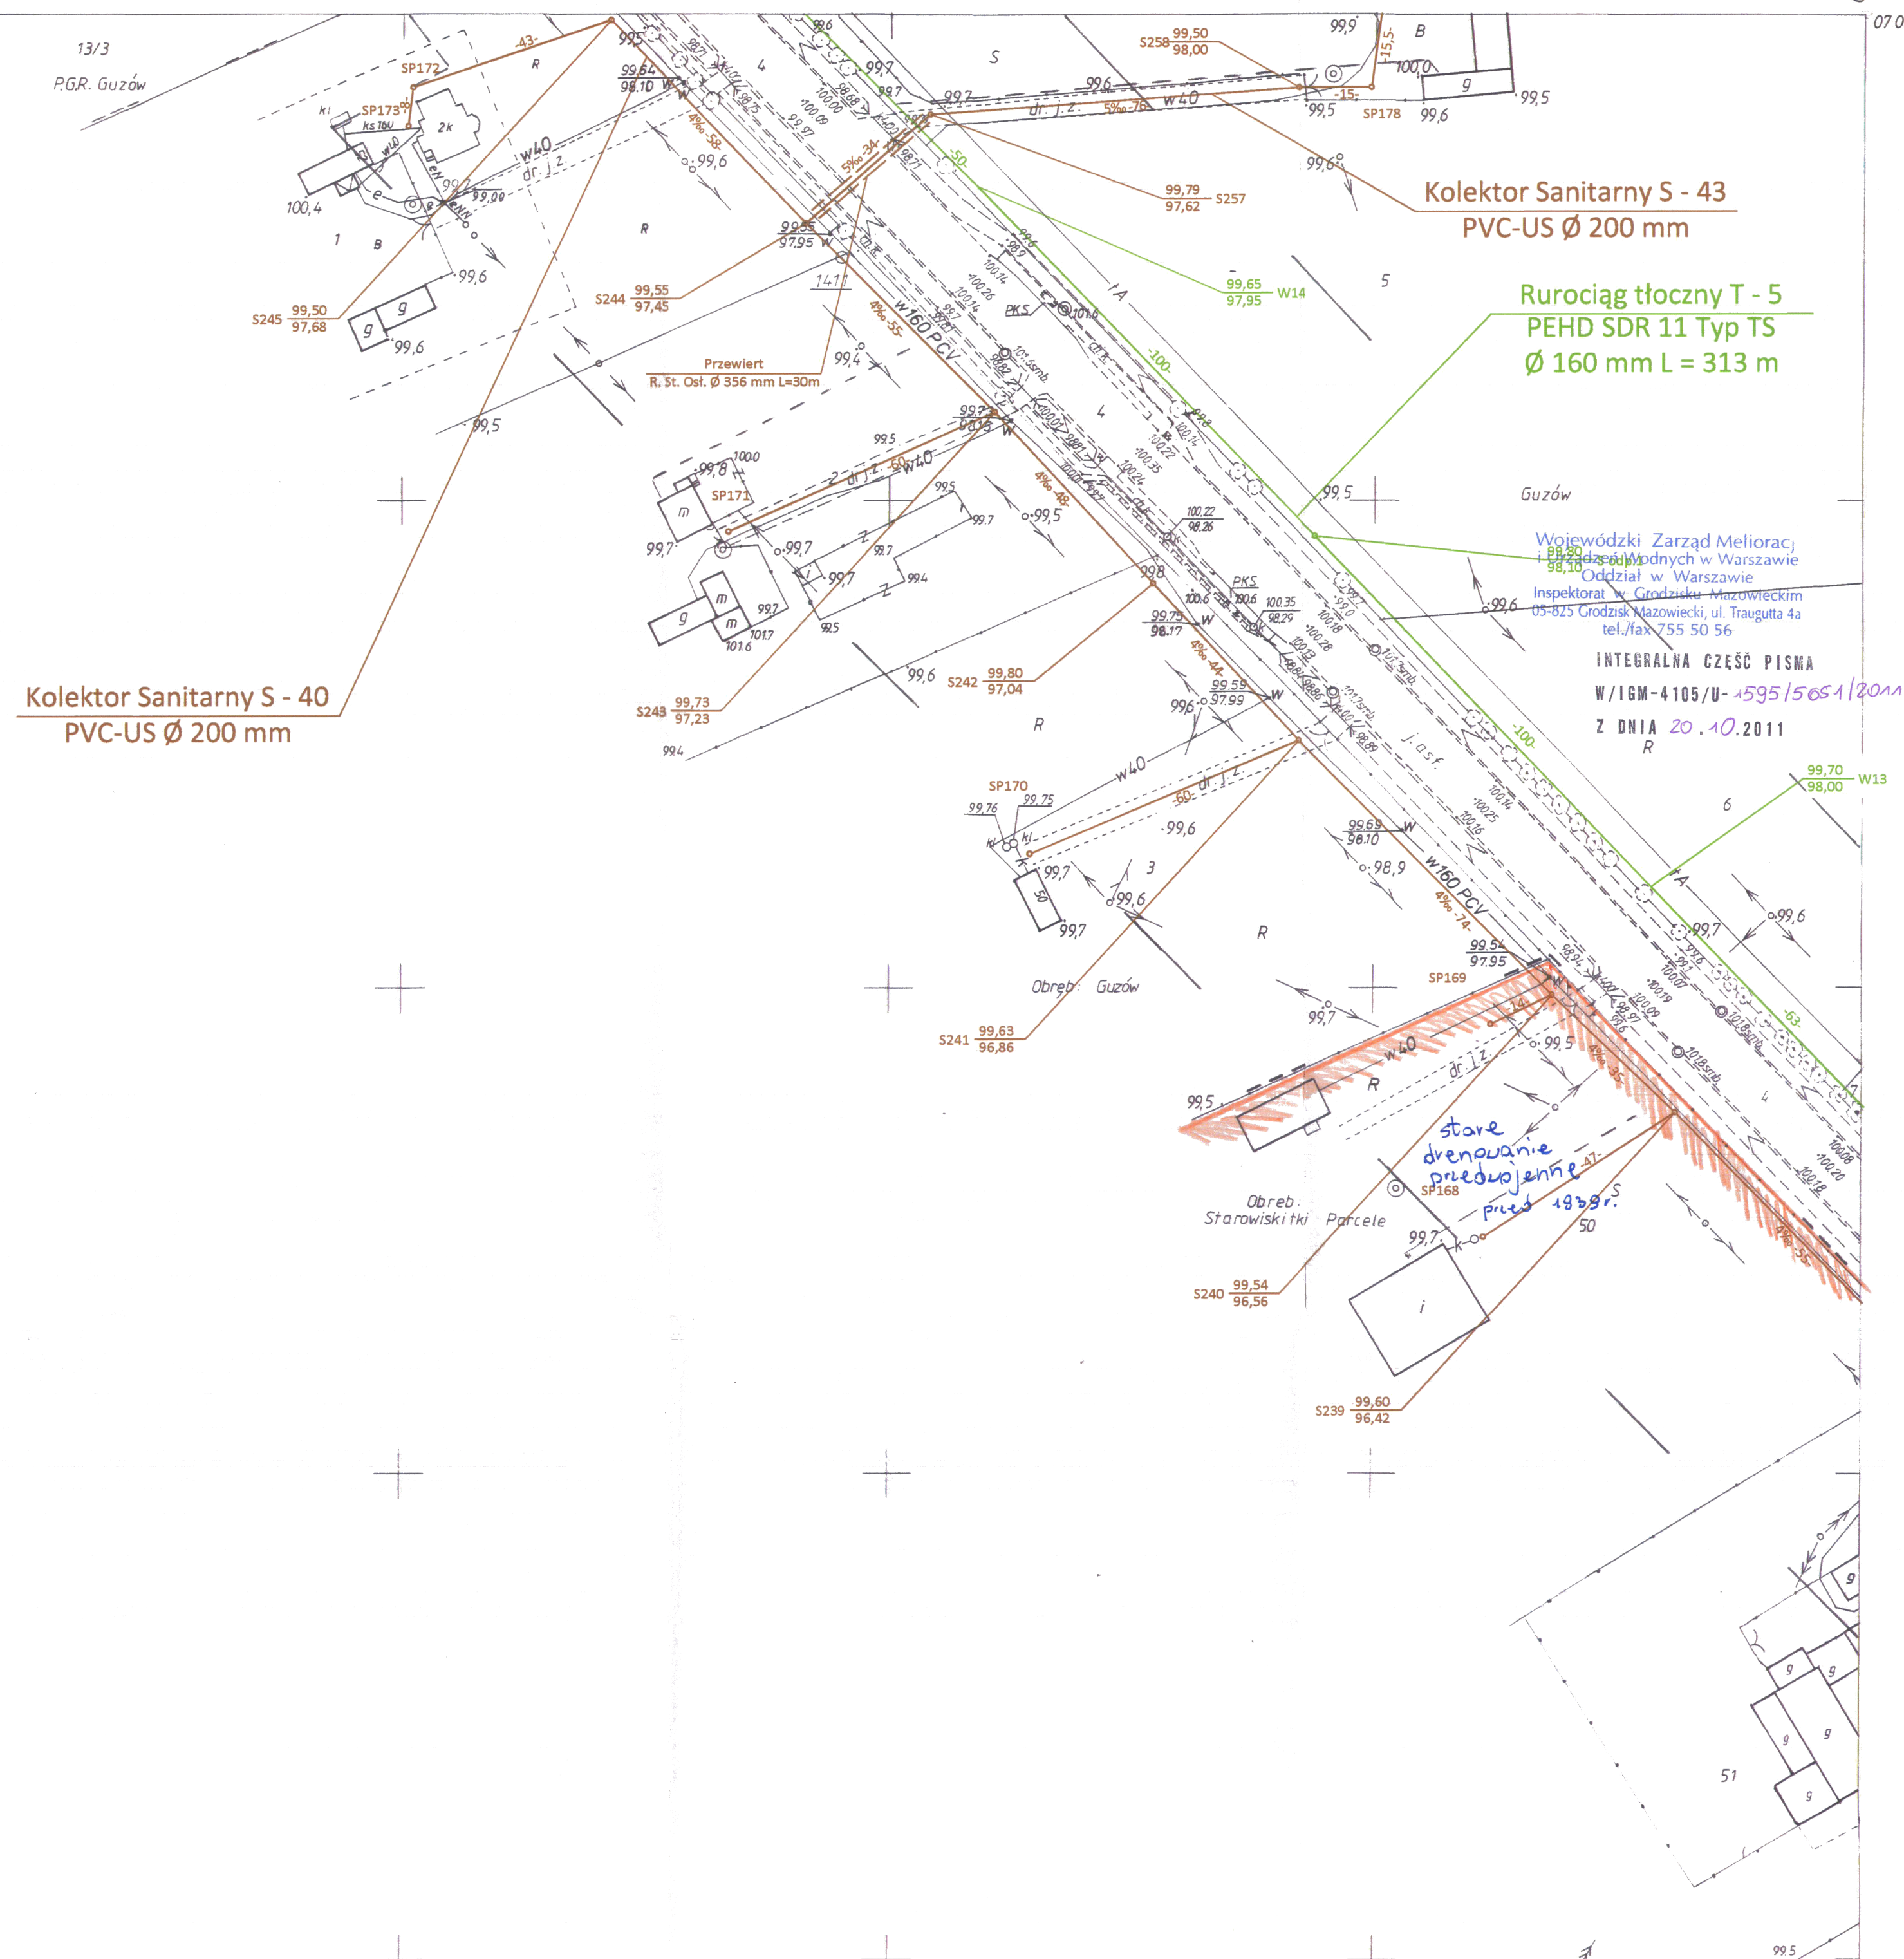

| PROJEKT ZAGOSPODAROWANIA TERENU    |                                                                                       |         |                      |
|------------------------------------|---------------------------------------------------------------------------------------|---------|----------------------|
| Biuro Projektowo-Usługowe "ROLWOD" |                                                                                       |         |                      |
| ul. Okólna 59, 62-510 Konin        |                                                                                       |         |                      |
| Dokumentacja                       | PROJEKT BUDOWLANY                                                                     |         |                      |
| Obiekt                             | Kanalizacja sanitarna z przyłączami dla m. Guzów gm. Wiskitki                         |         |                      |
| Inwestor                           | GMINA WISKITKI ul. Kościuszki 1, 96-315 Wiskitki                                      |         |                      |
| Skala 1:1000                       | Egr. Nr                                                                               | Zał. Nr | Data : Wrzesień 2011 |
| Projektant:                        | inż. K. Cybulski upr. bud. w spec. instal.- inst. sieć wod.- kan. UAM 73/8346/W/21/86 |         |                      |
| Sprawdzający:                      | mgr inż. A. Malinski upr. bud. w spec. instal.- inst. sieć wod.- kan. WKP/0033/PWC/05 |         |                      |


## MAPA ZASADNICZA

Zatwierdzona w r. 1998 przez  
PRZEDSIĘBIORSTWO USŁUGOWE „GEO-METR”  
W SOCHACZEWIE

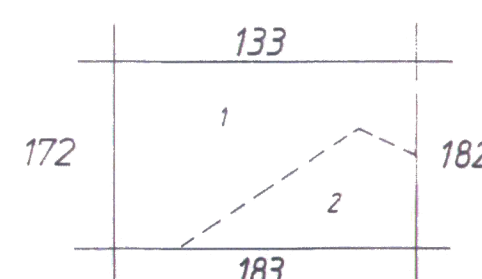


1. Guzów  
2. Starowiskitki Parcele

272.232.181  
1:1000

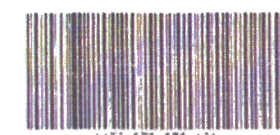



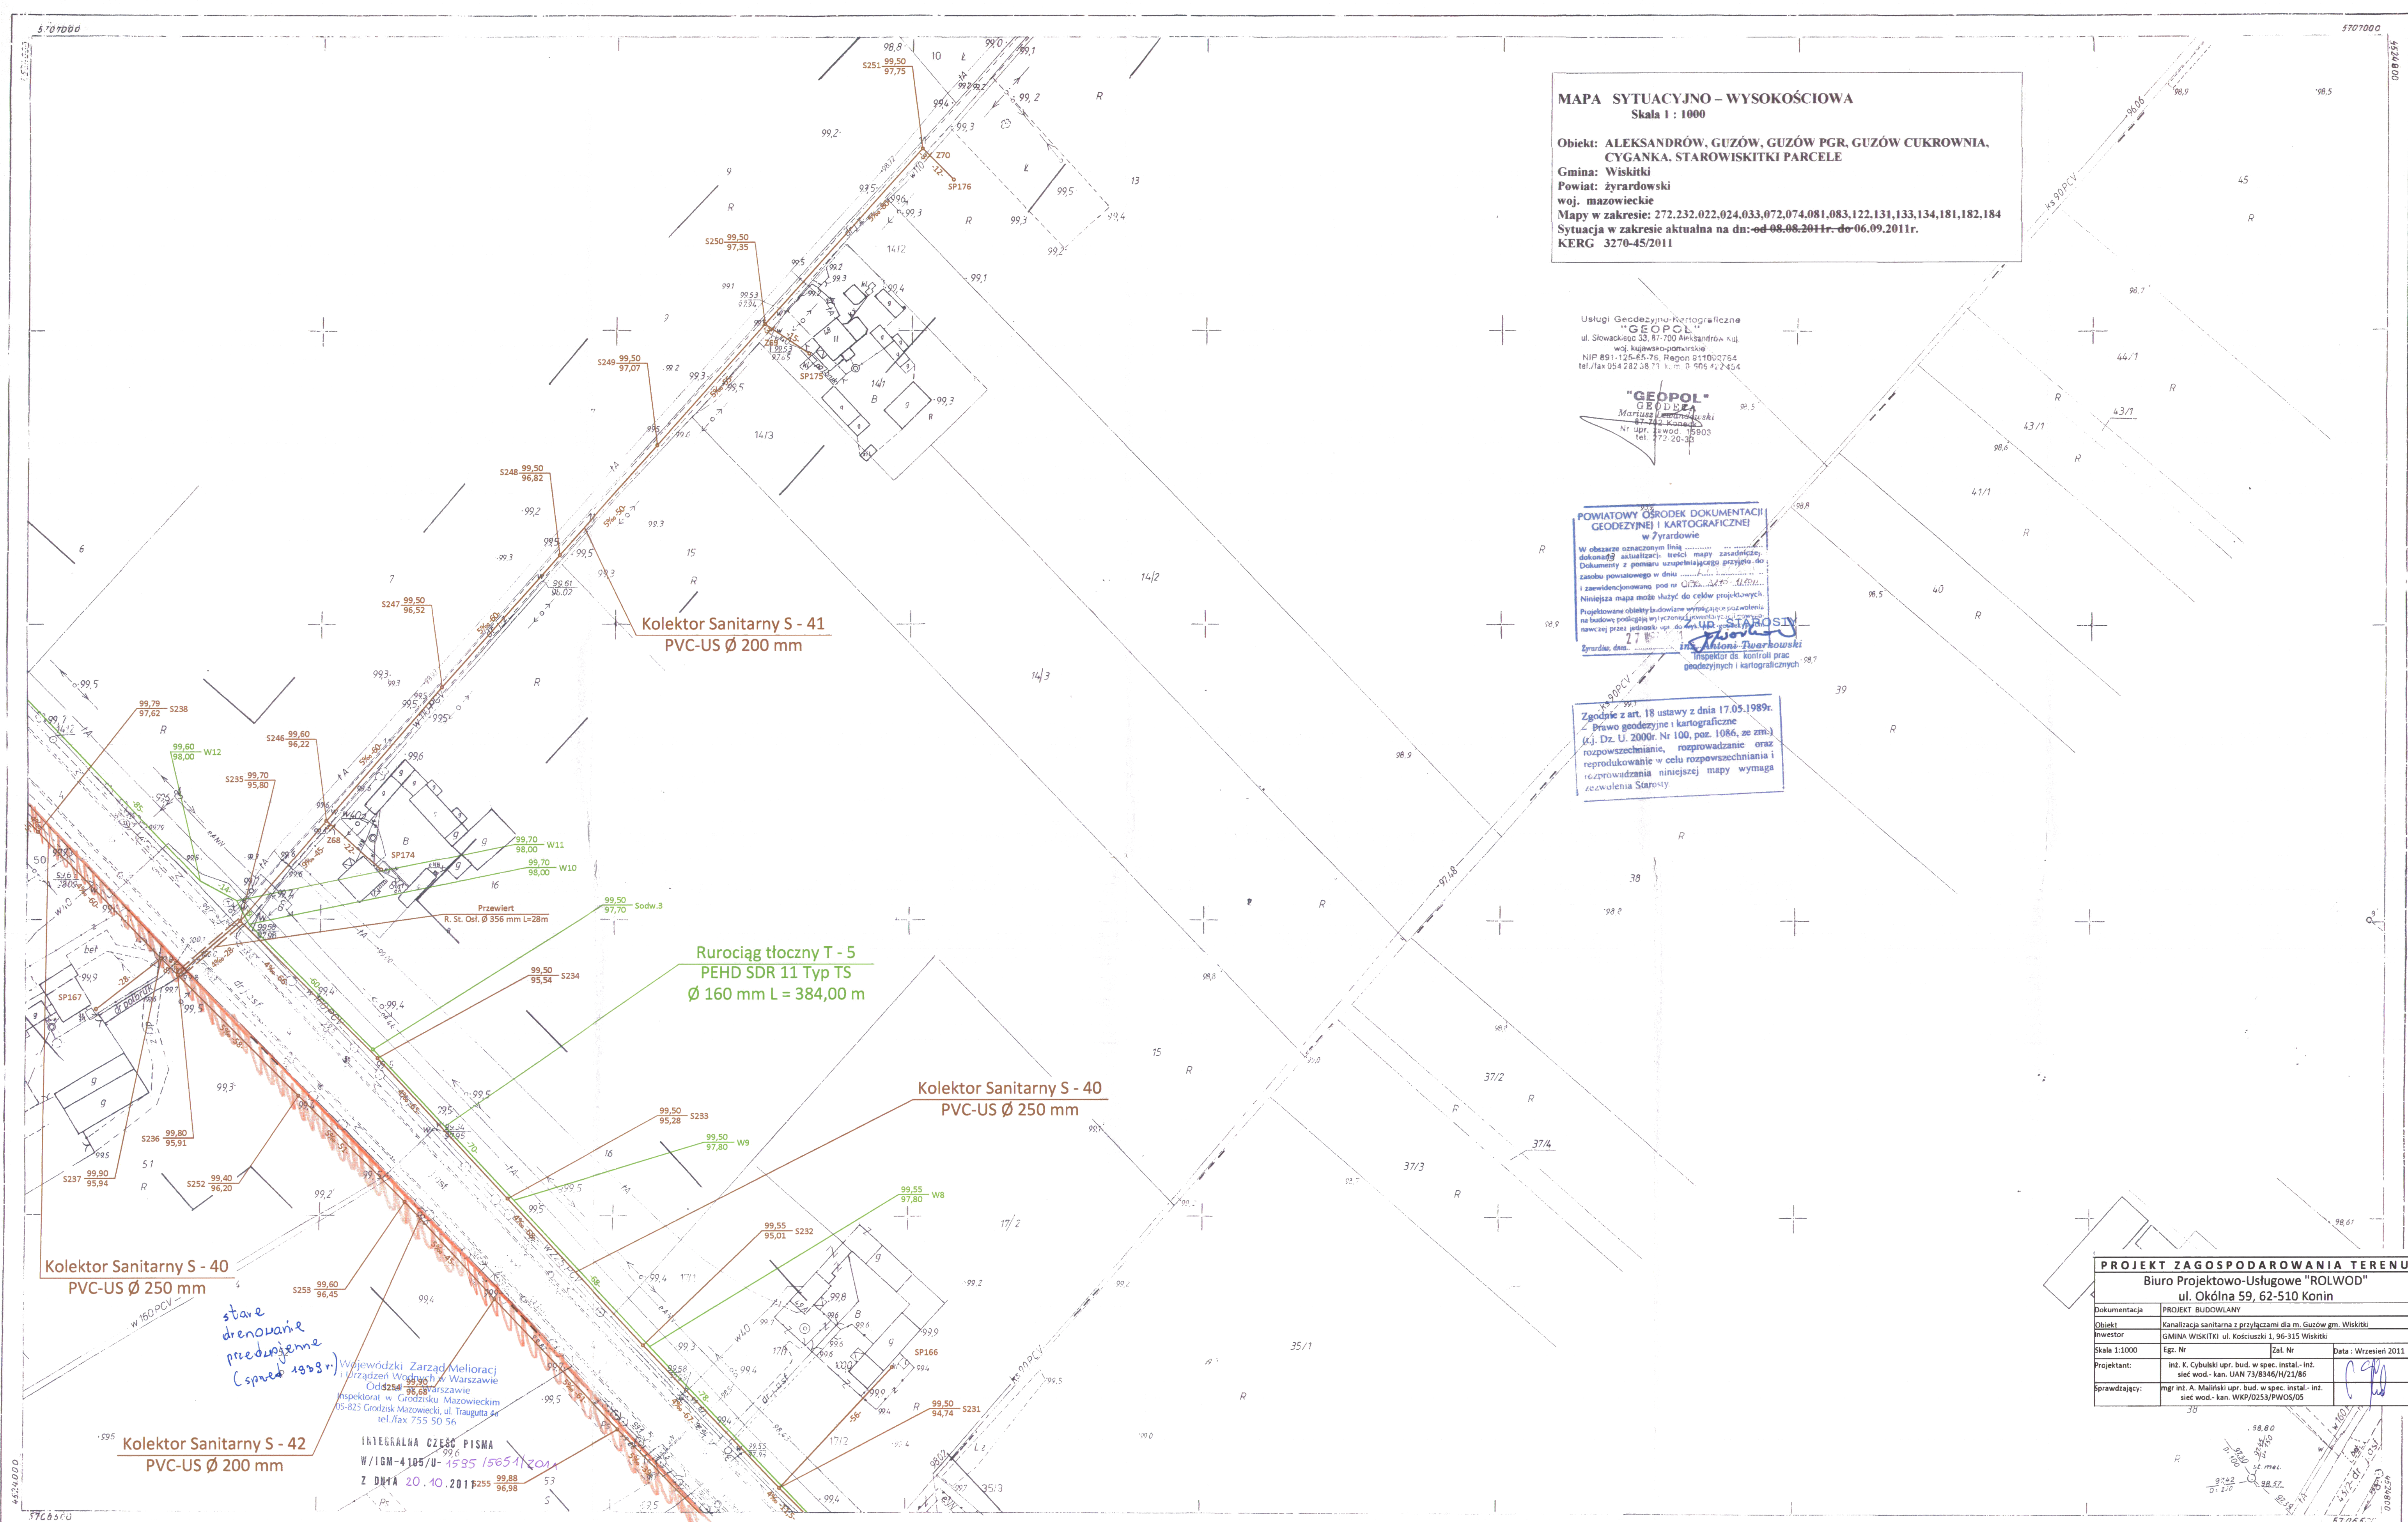

**MAPA SYTUACYJNO – WYSOKOŚCIOWA**  
Skala 1 : 1000

**Obiekt: ALEKSANDRÓW, GUZÓW, GUZÓW PGR, GUZÓW CUKROWNIA, CYGANKA, STAROWISKITKI PARCELE**

**Gmina: Wiskitki**  
**Powiat: żyrardowski**  
**woj. mazowieckie**

Mapy w zakresie: 272.232.022.024.033.072.074.081.083.122.131.133.134.181.182.184

Sytuacja w zakresie aktualna na dn: ~~od 08.08.2011r. do 06.09.2011r.~~

KERG 3270-45/2011

Usługi Geodezyjno-Kartograficzne  
"GEOPOL"  
ul. Słowackiego 53, 67-700 Aleksandrów Kuj.  
woj. kujawsko-pomorskie  
NIP 891-125-85-76, Regon 911002754  
tel./fax 054 282 08 71 k.m. p. 906 42 434

"GEOPOL"  
GEODETA  
Mariusz Kozłowski  
ul. Kościuszki 47-22 Konin  
Nr upr. geod. 15803  
tel. 772 20-30

POWIATOWY OŚRODEK DOKUMENTACJI  
GEODEZYJNEJ I KARTOGRAFICZNEJ  
w Żyrardowie

W obszarze oznaczonym linią .....  
dokonał aktualizacji treści mapy zasadniczej  
Dokumenty z pomiaru szeregującego przyjęto do  
zasobu powiatowego w dniu .....  
i zaewidencjonowano pod nr GUGO. ....  
Niniejsza mapa może służyć do celów projektowych.  
Projektowane obiekty budowlane wymagają pozwolenia  
na budowę podlegają wytyczeniu granic i  
nazwij przez jednostki upr. do ...  
Żyrardów, dnia: 27.09.2011r.

mgr inż. Andrzej Twarowski  
Inspektor ds. kontroli prac  
geodezyjnych i kartograficznych

Zgodnie z art. 18 ustawy z dnia 17.05.1989r.  
Prawo geodezyjne i kartograficzne  
(Kj. Dz. U. 2000r. Nr 100, poz. 1086, ze zm.)  
rozpowszechnianie, rozprowadzanie oraz  
reprodukcowanie w celu rozpowszechniania i  
rozprowadzania niniejszej mapy wymaga  
zezwolenia Starosty

| PROJEKT ZAGOSPODAROWANIA TERENU    |                                                                                    |         |                     |
|------------------------------------|------------------------------------------------------------------------------------|---------|---------------------|
| Biuro Projektowo-Usługowe "ROLWOD" |                                                                                    |         |                     |
| ul. Okólna 59, 62-510 Konin        |                                                                                    |         |                     |
| Dokumentacja                       | PROJEKT BUDOWLANY                                                                  |         |                     |
| Obiekt                             | Kanalizacja sanitarna z przyłączami dla m. Guzów gm. Wiskitki                      |         |                     |
| Inwestor                           | GMINA WISKITKI ul. Kościuszki 1, 96-315 Wiskitki                                   |         |                     |
| Skala 1:1000                       | Egr. Nr                                                                            | Zal. Nr | Data: Wrzesień 2011 |
| Projektant:                        | Int. K. Cybulski upr. bud. w spec. instal.-int. sieć wod.-kan. UAN 73/8346/H/21/86 |         |                     |
| Sprawdzający:                      | mgr inż. A. Malicki upr. bud. w spec. instal.-int. sieć wod.-kan. WKP/0233/PW05/05 |         |                     |

272 232 182

WIEŚ Cyganka

WOJ. MAZOWIECKIE  
Powiat żyrardowski  
Gmina Wiskitki

**Mapa sytuacyjno-wysokościowa**  
Skala 1:1000

1. Osnowa: Układ „65” Poziom odniesienia „Kronsztadt” Polg. Kl. Niv. Kl.  
2. Pomiar szczegółów wykonano metodą bezpośrednią wg istniejącego stanu z 1985r.

PRZEDSIĘBIORSTWO USŁUG GEODEZYJNO-KARTOGRAFICZNYCH  
w Żyrardowie nr rej. 1/85  
Geodeta uprawniony

Łukasz Gąsiek

Żyrardów, dn 1985 L.k.s. rob. 423p/13/85

1. Cyganka  
2. Guzów  
3. Starowiskitki Parcele

272 234 184